INDICE	DATE	MODIFICATIONS	dessine
Ø	11/04/02	1 ére EMISSION	D.P
A	24/04/02	MISE A JOUR	D.P
В	22/05/02	MISE A JOUR PAGE 2/12 + AJOUT PAGES 11/12+12/12	D.P
С	19/06/02	MISE A JOUR DESENFUMAGE PAGE 6/12	D.P.
D	18/09/02	MISE A JOUR SUIVANT OBERVATIONS SOCOTEC + DIVERS PAGES: 4-5-6-7-8-11	D.P
R	30/10/02	RECOLEMENT	D.P
*			
+1 //			- 1

Nomenclature:

Page 1: Circuit radiateurs

2 : Ventilation L.T sous sol -2 + sanitaires réunion

3 : Ventilation hottes bar / laverie

4 : Ventilation bureaux

5 : Ventilation archives/CPCU/annexes cuis. /mach.asc./local sep.à graisses

6 : Désenfumage bar/laverie/R.I.E

7 : Ventilation expo./R.I.E/ext.hottes cuisine

8 : Ventilation parking

9 : Sanitaires bureaux

10 : Ventilation hall/bar/réunions

11 : Hydraulique froid

12 : Hydraulique chaud

BANQUE TRANSATLANTIQUE

PROPRIETES SISES:

17 à 19, boulevard Haussmann 13 à 17, rue du Helder 75009 PARIS

MAITRE D'OUVRAGE **BOUYGUES BATIMENT** CHALLENGER - 1, avenue Eugène-Freyssinet 78280 GUYANCOURT

Tel.: 01.30.60.23.11 Fax: 01.30.60.48.61

MAITRE D'OUVRAGE **DELEGUE**

SODEARIF 1, avenue Eugène-Freyssinet 78280 GUYANCOURT

Tel.: 01.30.60.33.49 Fax: 01.30.60.50.08

ARCHITECTE

arte charpentier et associés 62, rue de Richelieu

Tel.: 01.55.04.13.00 Fax: 01.55.04.13.13

ASSISTANT AU MAITRE D'OUVRAGE DELEGUE **ELAN** CHALLENGER - 1, av. Eugène-Fressinet 78061 ST-QUENTIN-EN-YVELINES

Tel.: 01.30.60.56,19 Fax: 01.30.60.56.23

BUREAU DE CONTROLE SOCOTEC

75002 PARIS

4, rue du Colonel Driant - 75040 Paris Cedex 01


Tel.: 01.44.76.17,15 Fax: 01.40.26.80.12

COORDONNATEUR DE SECURITE

ELAN

CHALLENGER - 1, av. Eugène-Fressinet

Tel.: 01.30.60.24.23 Fax: 01.30.60.35.86

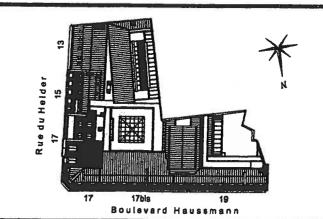

ENTREPRISE

SBB

121, Rue Paul Fort - B.P. 84 91 312 - MONTLHERY Cedex SB-B

Tel.: 01.64.49.52.00 Fax: 01.69.80.68.37

ENTREPRISE

4, rue EVARISTE GALDIS Fietra Z.I DE FAVEYROLLES - BP 67
Provence 26702 DISPOSI ATTE CENTY 26702 PIERRELATTE CEDEX Tel: 04.75.96.80.91 - Fax: 04.75.96.34.57

Tel.: 04.75.96.80.91 Fax: 04.75.96.34.57

CAHIER SYNOPTIQUES CVC

DOCUMENT


ACTIVITE

CORPS D'ETAT ZONE ETAGE

Nº PLAN

INDICE ECHELLE

SYNOPTIQUE CIRCUIT RADIATEURS

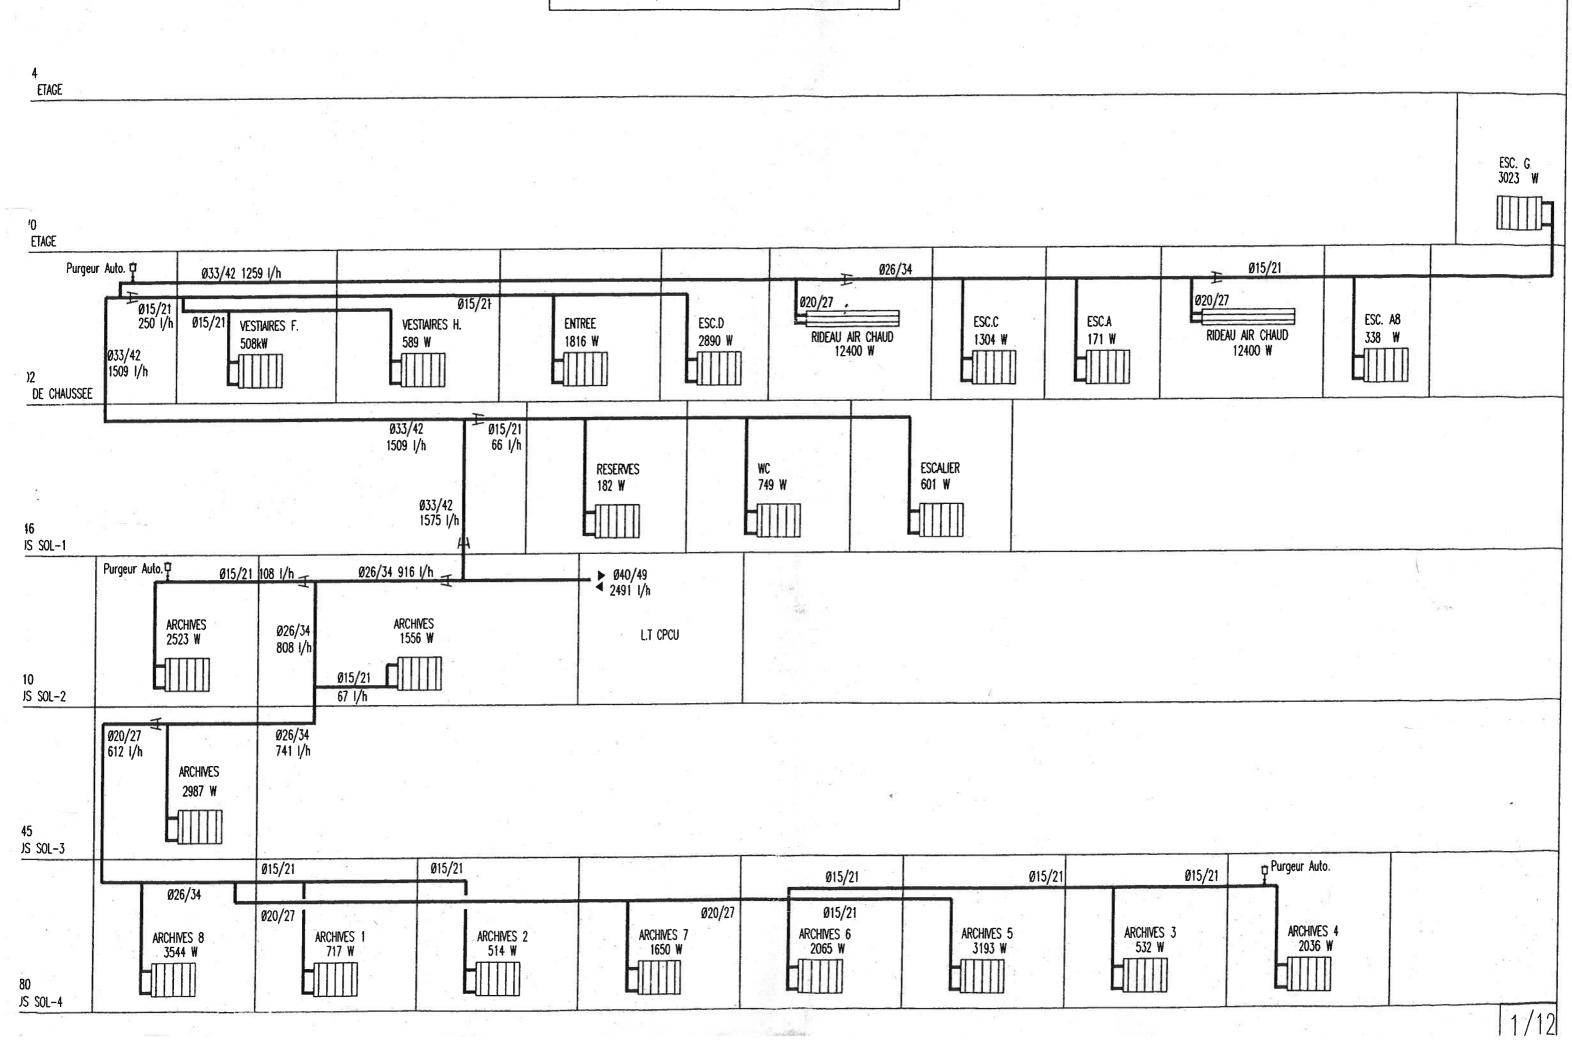


SYNOPTIQUE VENTILATION L.T SOUS SOL-2 + SANITAIRES REUNION

REJET HALL/VMC/L.T-2 Section libre 0.6 m2 LOT G.0

3.67 é. ETAGE

NOTA: EDICULE MACONNE + GRILLE HORS LOT CVC

3.70 er ETAGE

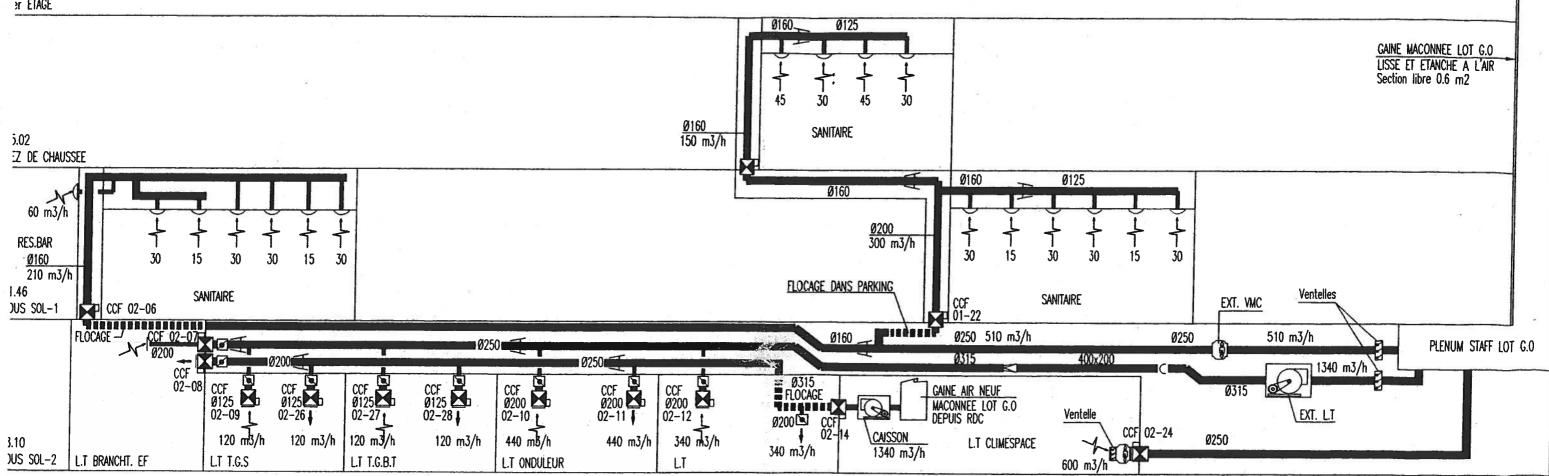


j.45

JUS SOL-3

2.80

JUS SOL-4

2/12

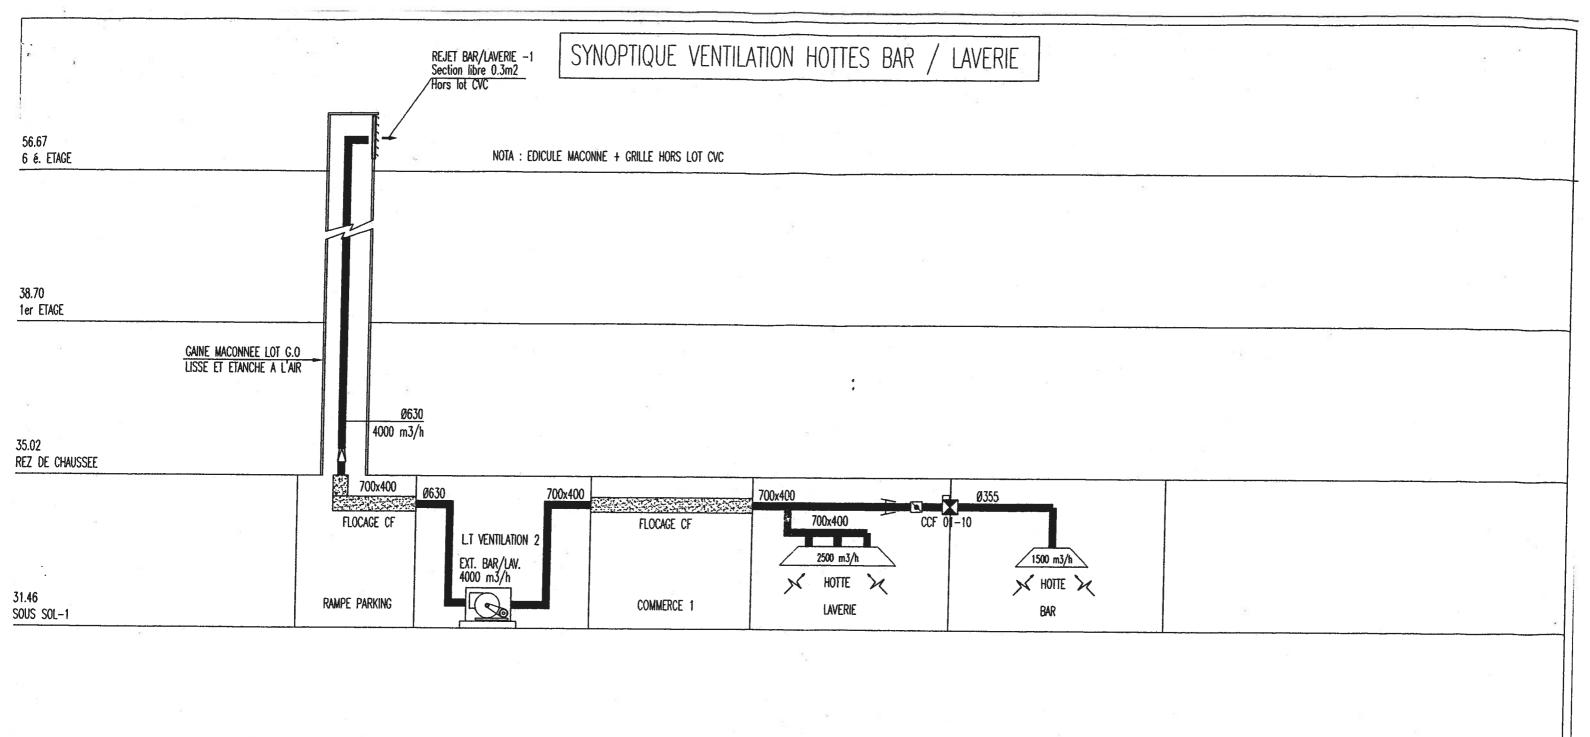


28.10 30US SOL-2


15.45 10US SOL-3


2.80 DUS SOL-4

7/10

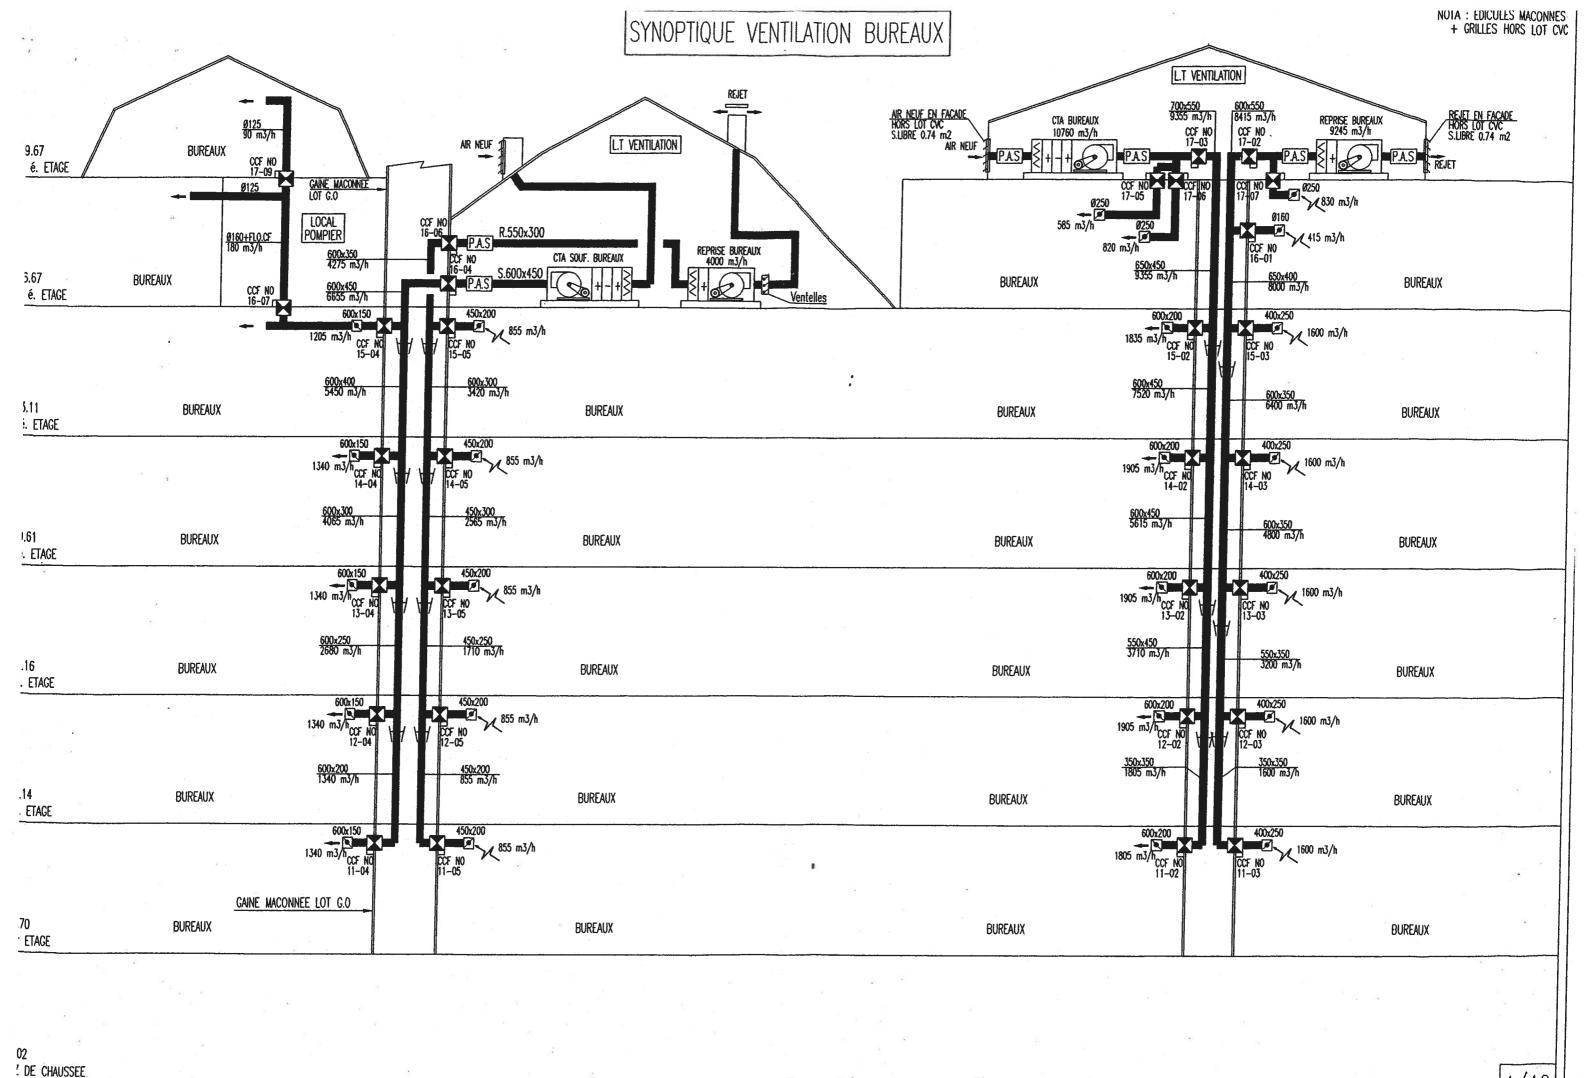


-|4/12

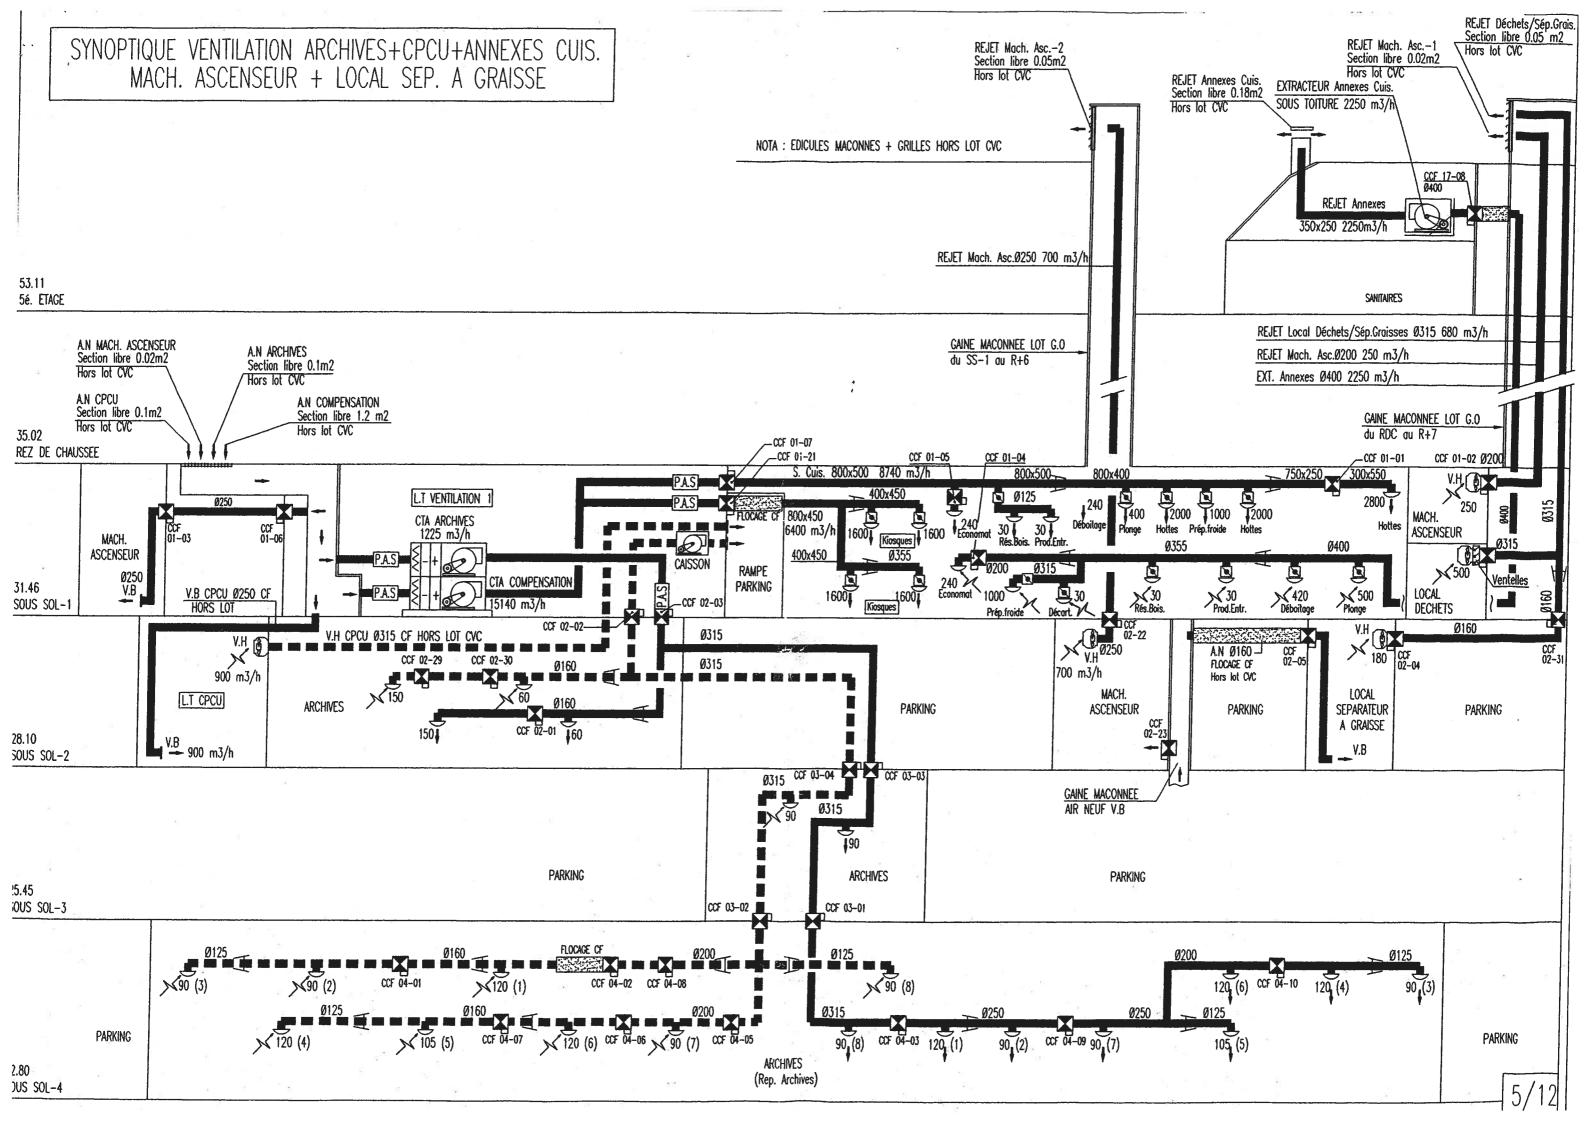

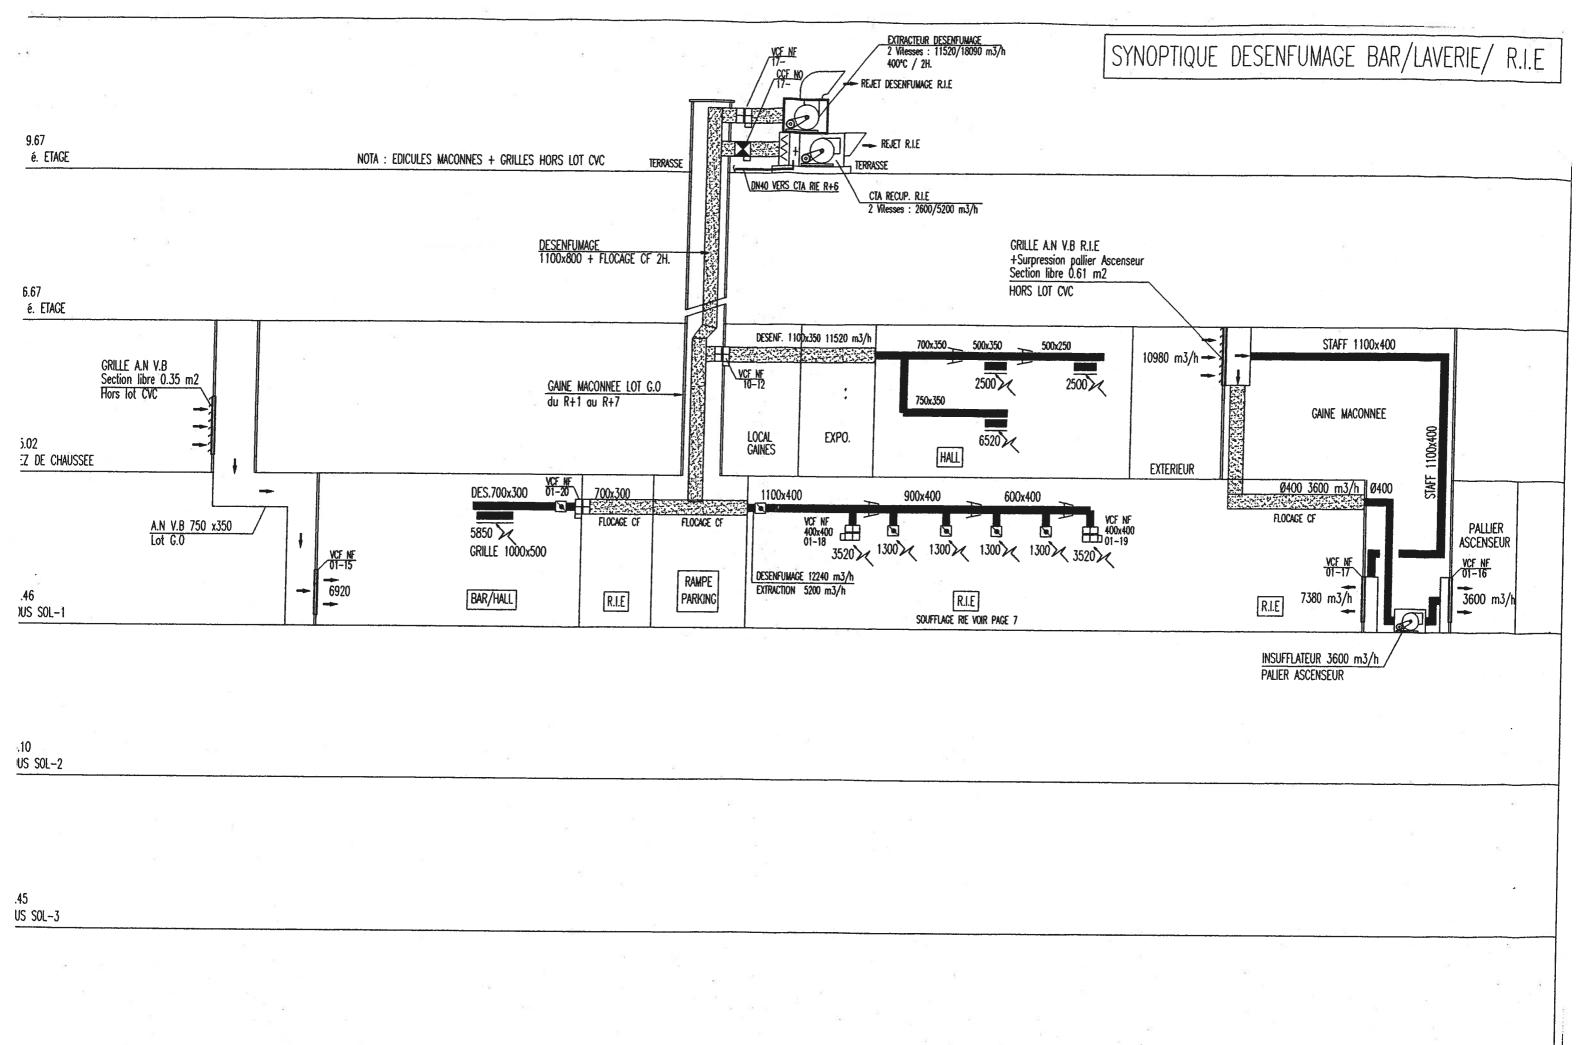

80 JS SOL-4

c/10

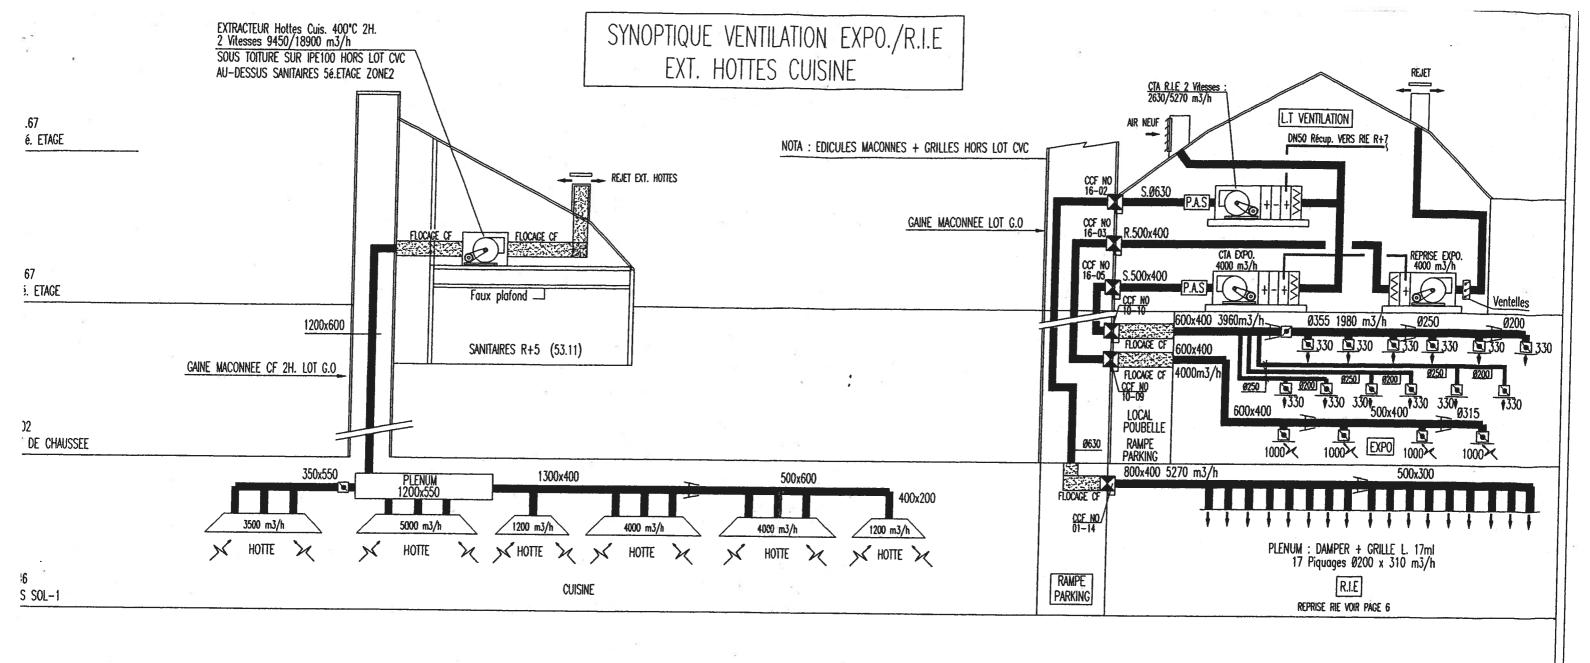

0 3 SOL-2

5 | SOL-3

SOL-4

7/10

